


Untergeschoss



RefBemImmo AG c/o Ev.-ref. Gesamtkirchgemeinde Bern - Bürenstrasse 12, 3007 Bern
 Mädergutstrasse 5, 3018 Bern


Revisionsplan
Grundriss Untergeschoss Mst. 1:200
 Plan Nr. 520.02/620 Datum 17.02.2020 rev.

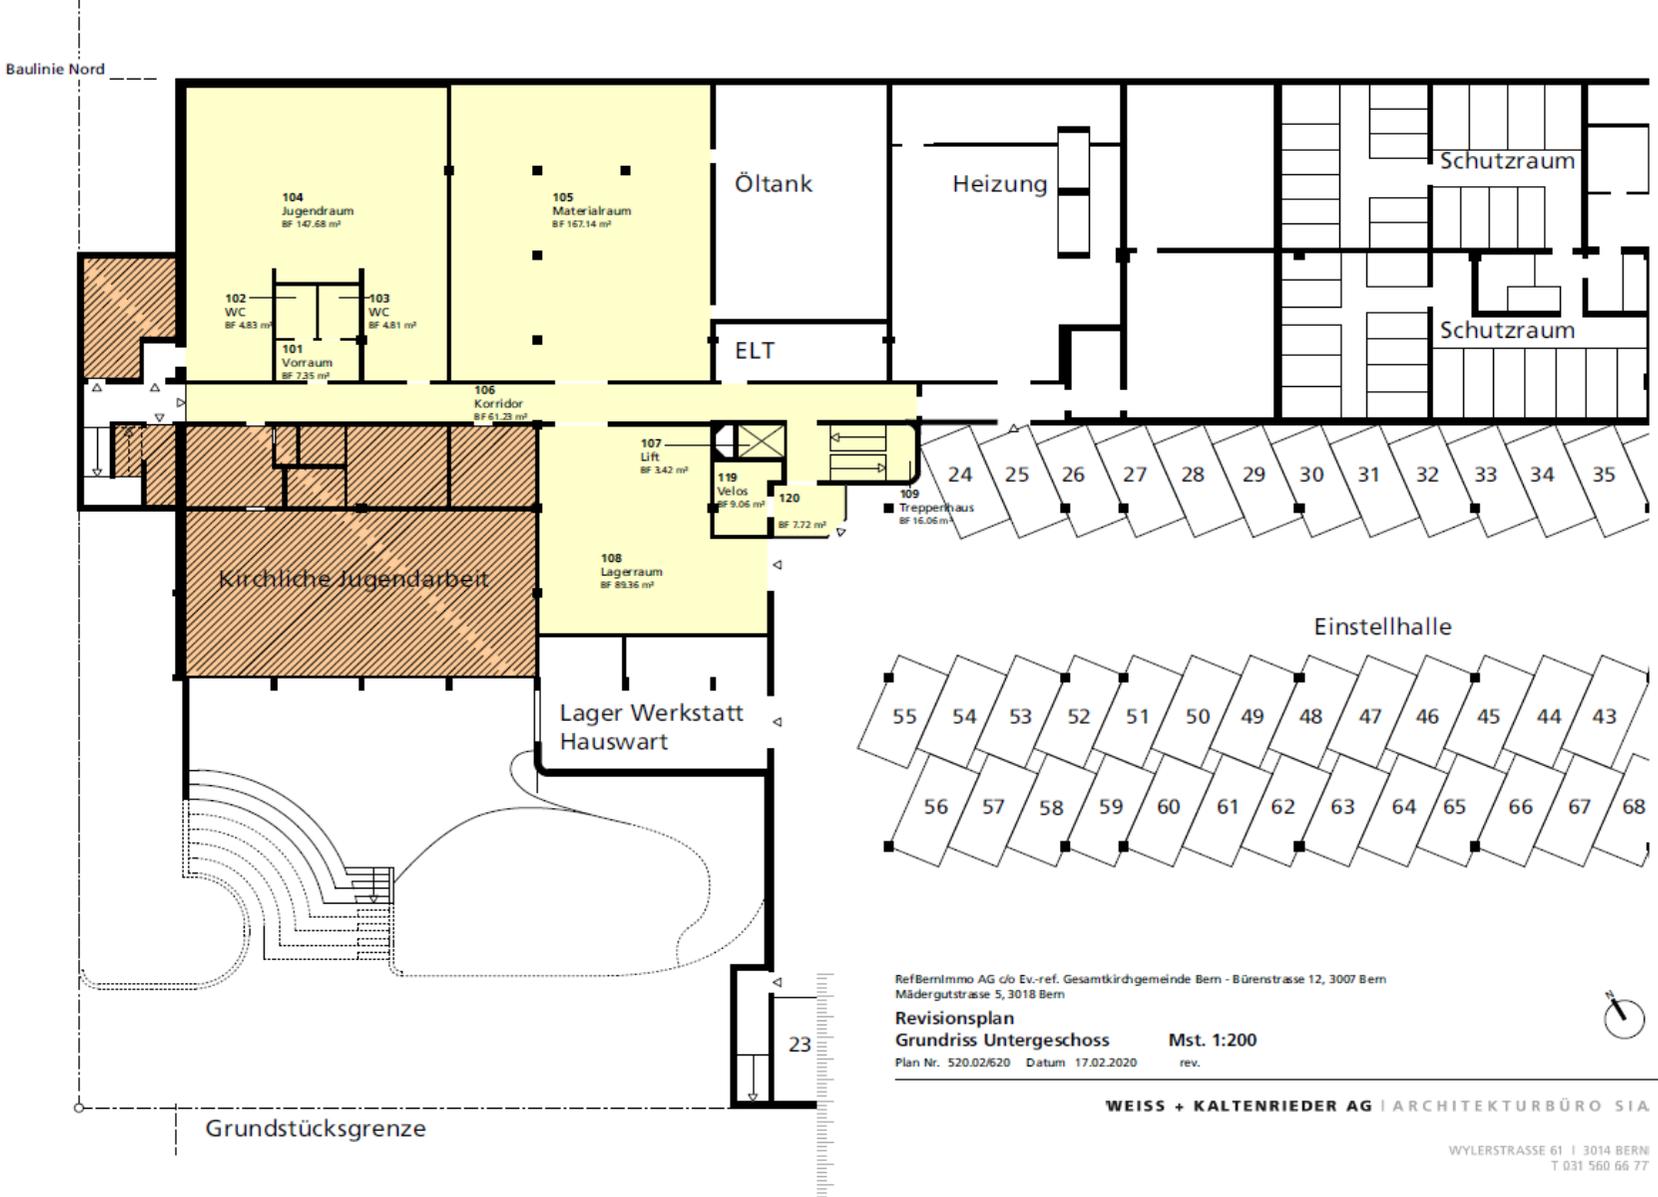


WEISS + KALTENRIEDER AG | ARCHITEKTURBÜRO SIA

WYLERSTRASSE 61 | 3014 BERN
 T 031 560 66 77

Erdgeschoss

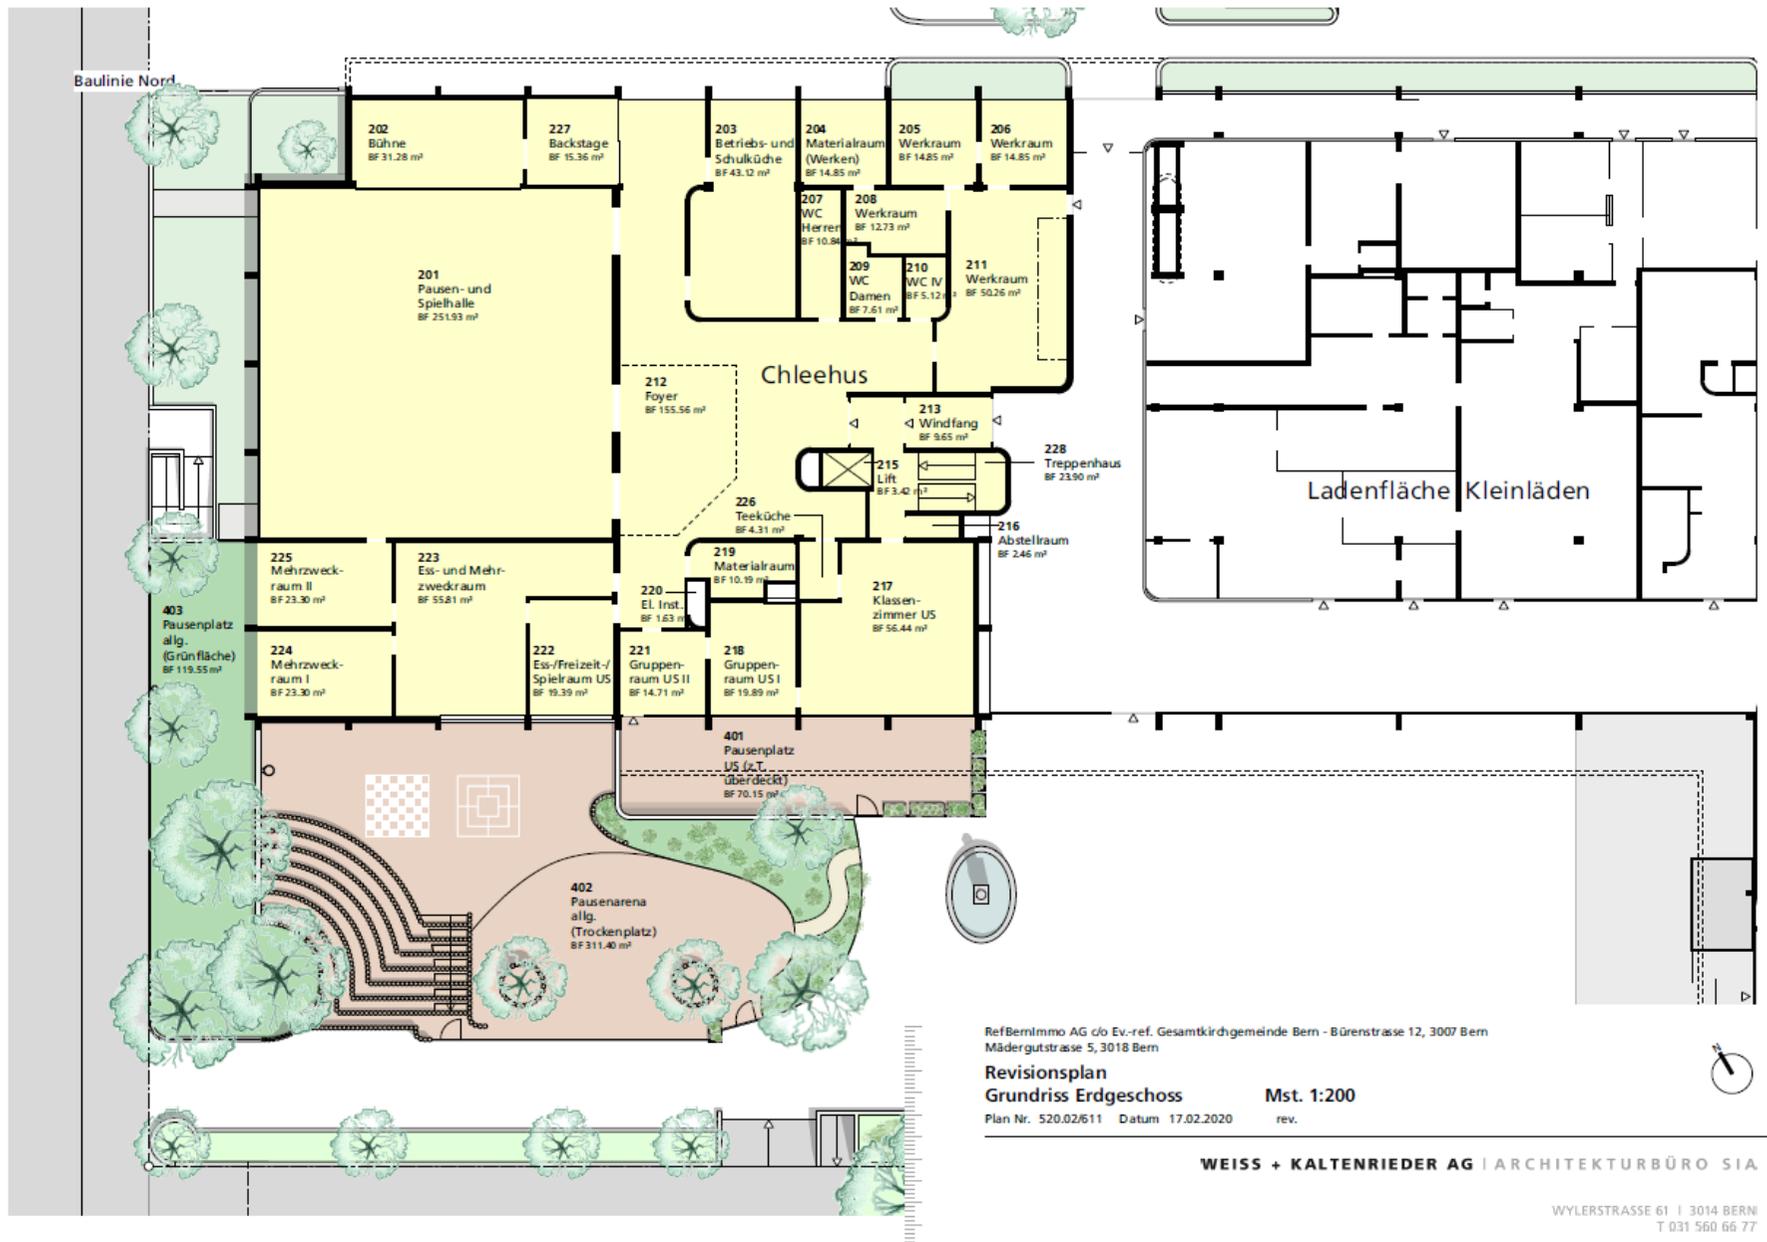

1. Obergeschoss

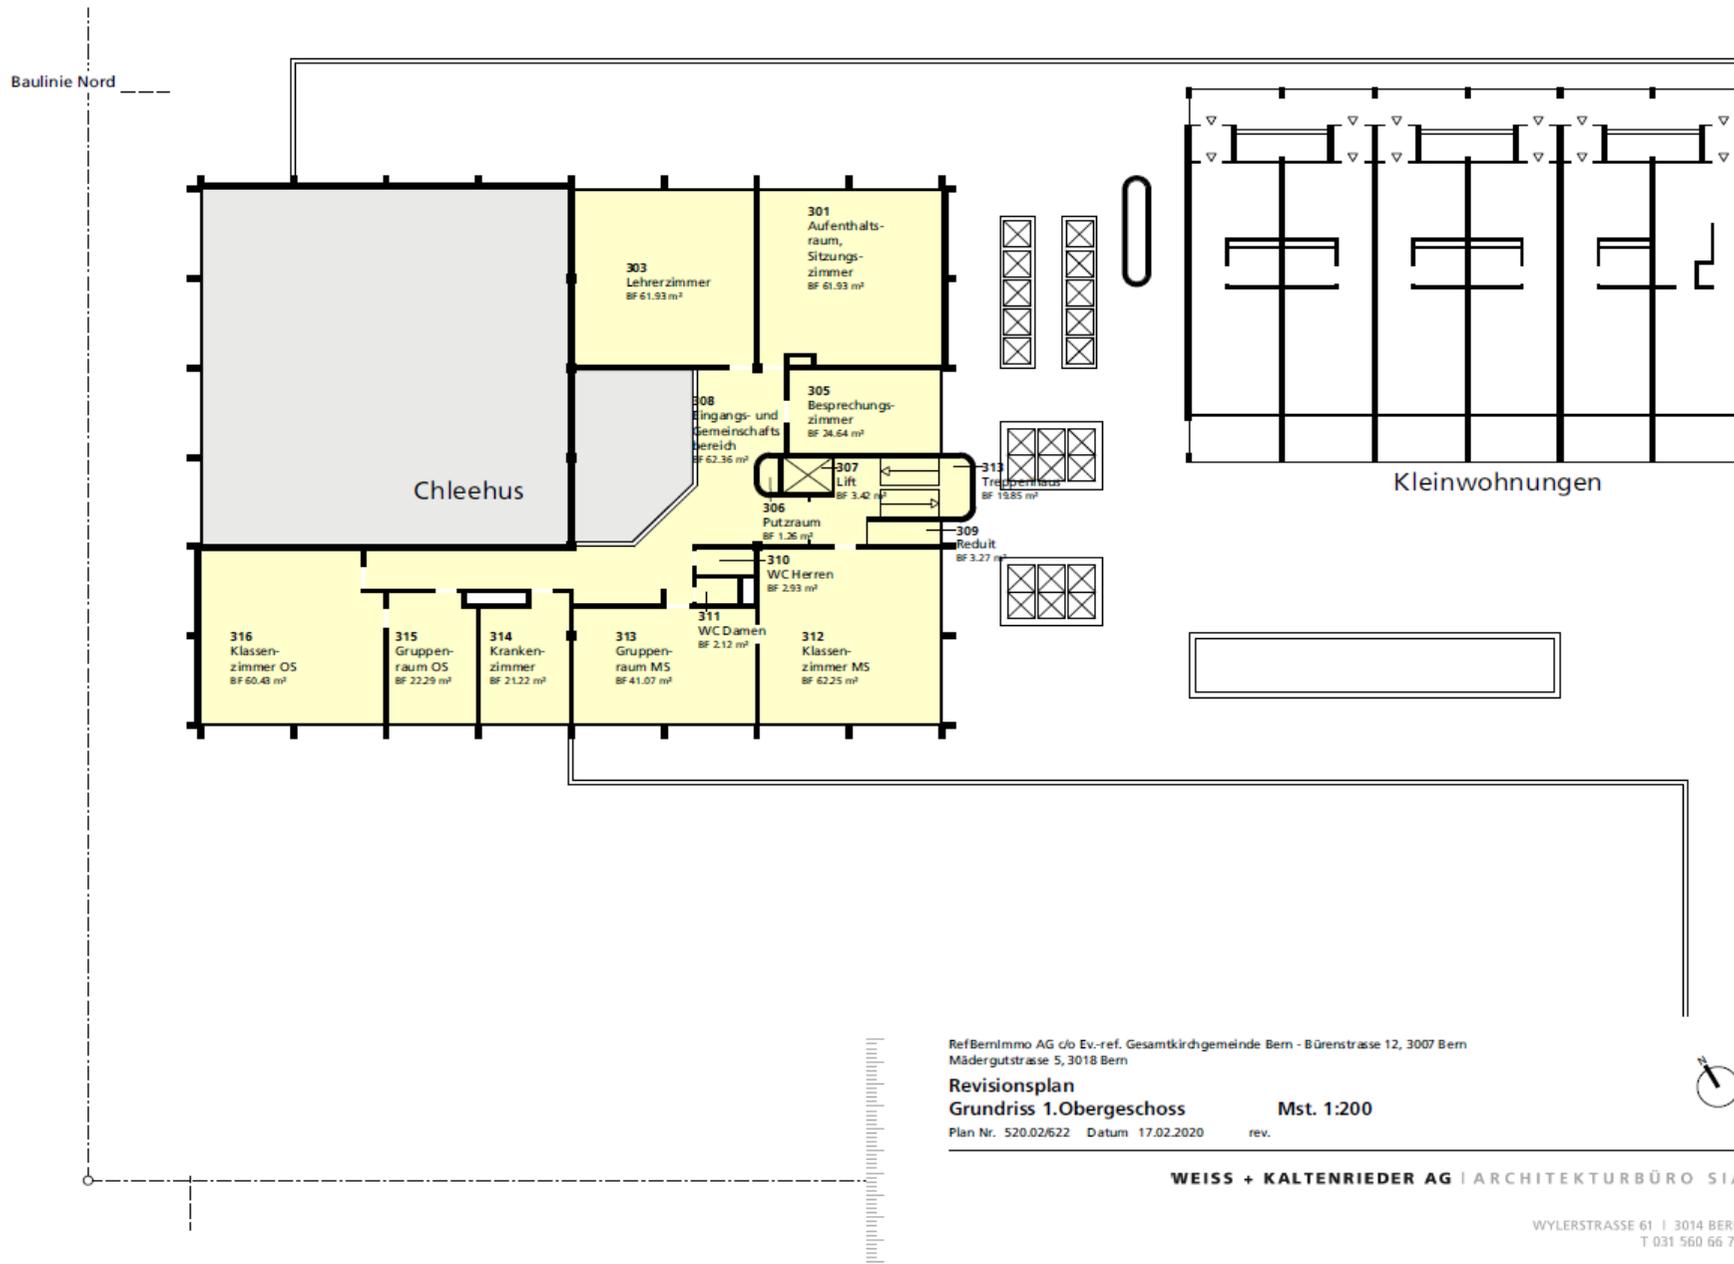

Ref: BernImmo AG c/o Ev.-ref. Gesamtkirchgemeinde Bern - Bürenstrasse 12, 3007 Bern
 Mädergutstrasse 5, 3018 Bern

Revisionsplan
Grundriss 1.Obergeschoss Mst. 1:200

Plan Nr. 520.02/622 Datum 17.02.2020 rev.

WEISS + KALTENRIEDER AG | ARCHITEKTURBÜRO SIA

WYLERSTRASSE 61 | 3014 BERN
 T 031 560 66 77